


Исполнительная схема
Расположения кабельных конструкций в галерее ЛК №47А

План

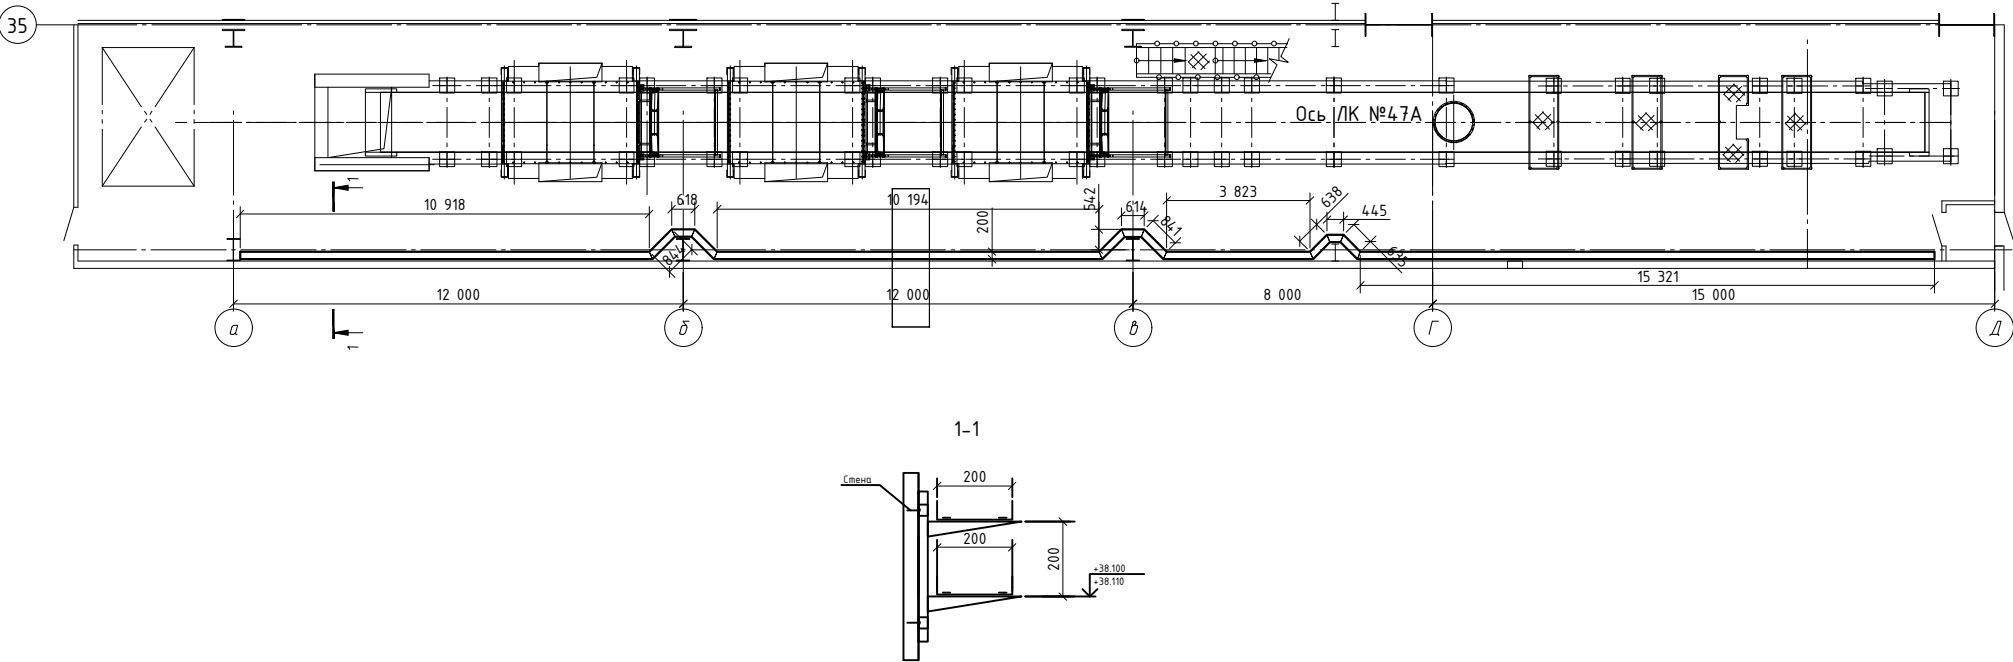

За отметку 0.000 принята отм. +161.000
В размерах в числителе указаны проектные
данные, в знаменателе фактические
Общая протяженность лотков сост. 45,735м

Должность	Ф.И.О.	Подпись	Дата
Геодезист	Адильбаев ДМ.		
Вед. инж. по	Тищенко СВ.		
надзору			

СИ-36-2023-10-КХ1.3

“Реконструкция и модернизация производственного комплекса топливоподачи”
“Строительство дополнительного ввода тракта топливоподачи”
ТОО Экибастузская ГРЭС-1 им. Б.Нуржанова

Главный корпус. Кабельное хозяйство
галереи ЛК 47А

Лист	Листов
1	1

Исполнительная схема
Расположения кабельных
конструкций в галерее ЛК №47А

ТОО “KBI Energy Group”