


Исполнительная схема
Расположения кабельных конструкций в галерее ЛК №48А

План

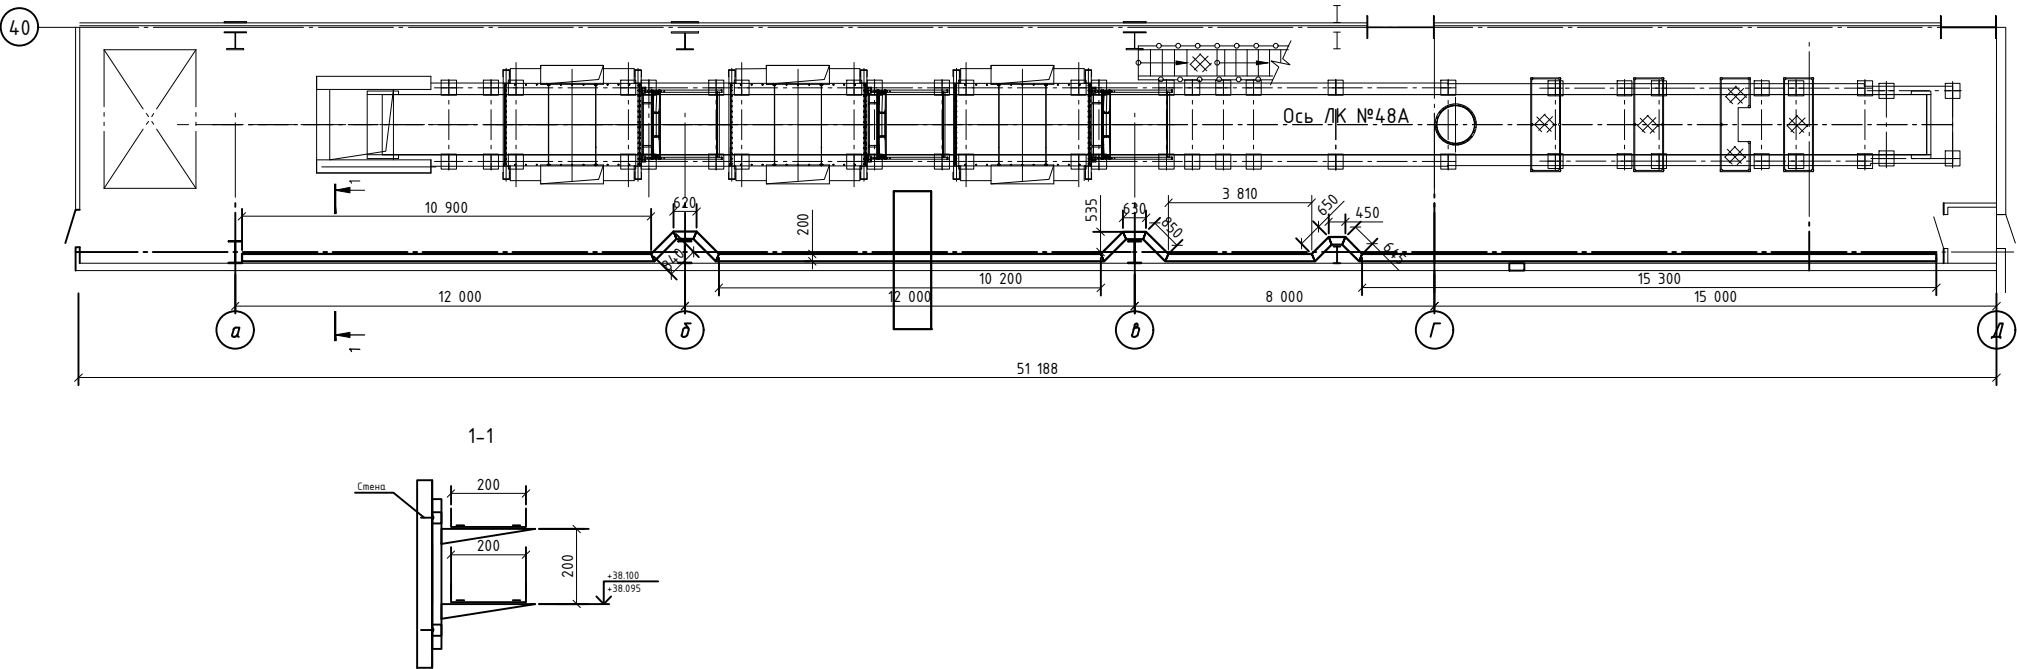

За отметку 0.000 принята отм. +161.000
В размерах в числителе указаны проектные
данные, в знаменателе фактические
Общая протяженность лотков сост. 45,735м

				СИ-36-2023-10-КХ1.3		
				"Реконструкция и модернизация производственного комплекса топливоподачи" "Строительство дополнительного ввода тракта топливоподачи" ТОО Экибастузская ГРЭС-1 им. Б.Нуржанова		
Должность	Ф.И.О.	Подпись	Дата	Главный корпус. Кабельное хозяйство галереи ЛК 48А	Лист	Листов
Геодезист	Адилбаев ДМ.				1	1
Вед. инж. по надзору	Тищенко СВ.					
				Исполнительная схема Расположения кабельных конструкций в галерее ЛК №48А		ТОО "KBI Energy Group"