


Исполнительная схема

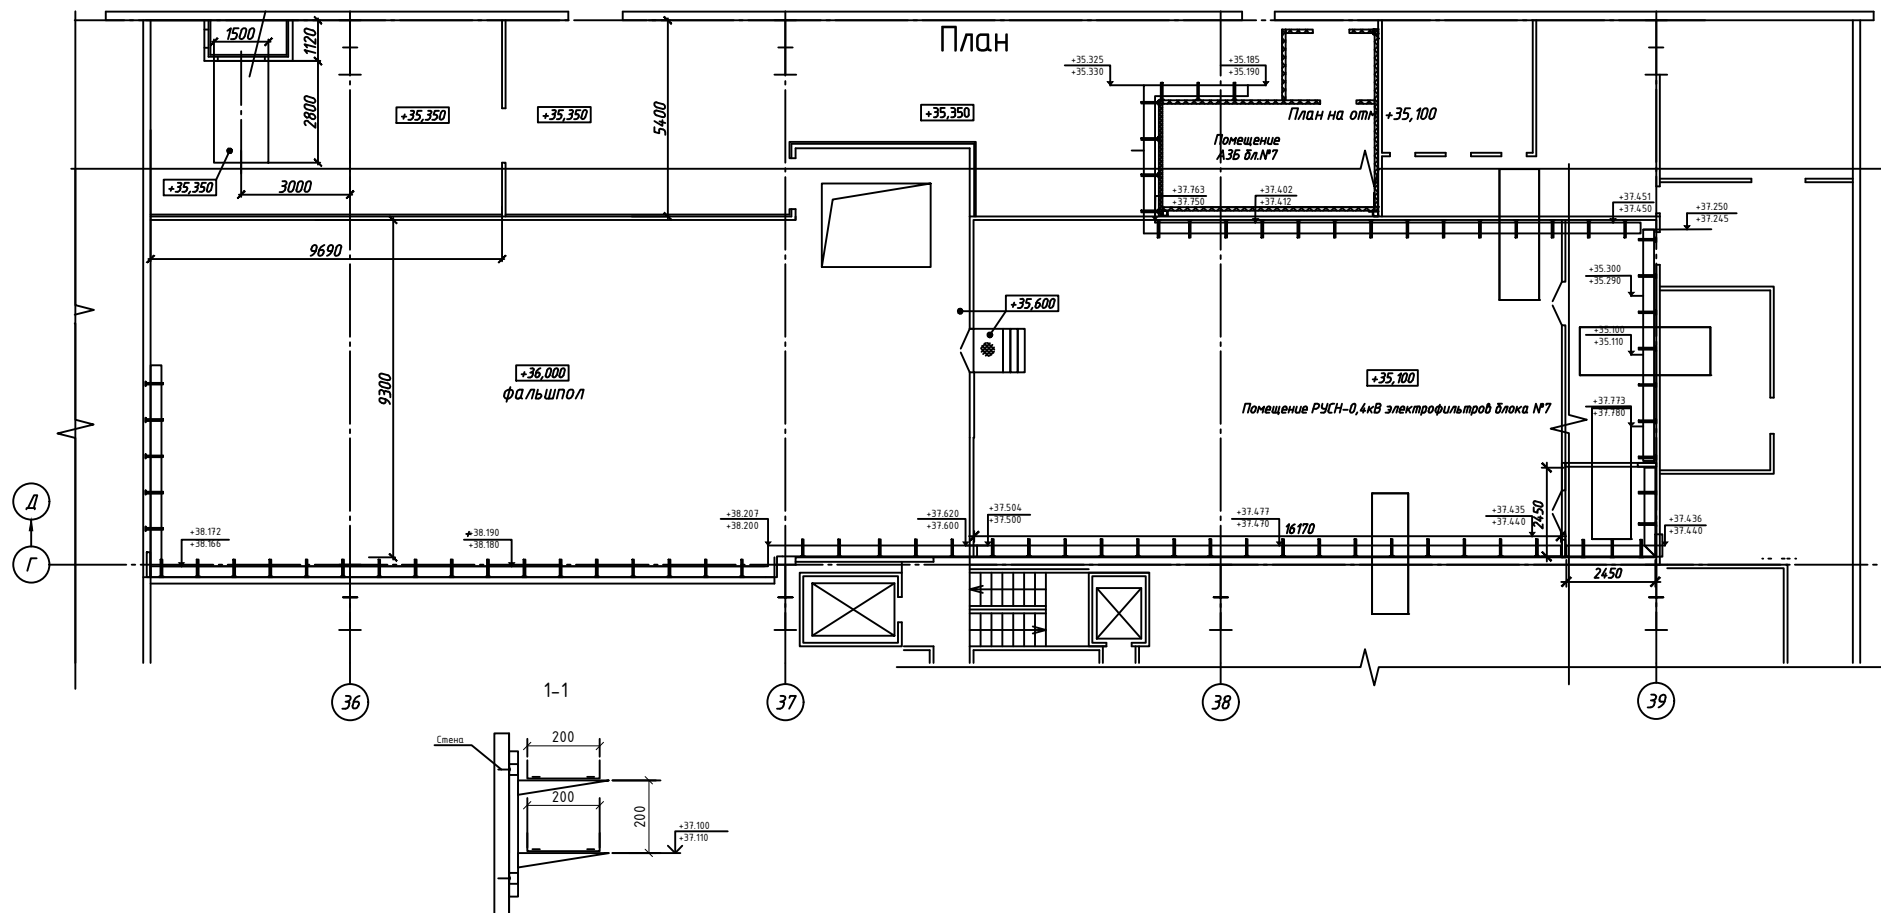

За отметку 0.000 принята отм. +161.000

В размерах в числителе указаны проектные данные, в знаменателе фактические

Общая протяженность лотков сост. 92м

СИ-36-2023-10-KX1.3

“Реконструкция и модернизация производственного комплекса топливopодачи”
 “Строительство дополнительного ввода тракта топливopодачи”
 ТОО Экибастузская ГРЭС-1 им. Б.Нуржанова

Должность	Ф.И.О.	Подпись	Дата
Геодезист	Адилбаев ДМ.		
Вед. инж. по надзору	Тищенко СВ.		

Главный корпус. Кабельное хозяйство
галереи ЛК 47А,Б

Лист	Листов
1	1

Исполнительная схема
Расположения кабельных конструкций
в электрофильтре блока №7

T00 "KBI Energy Group"