


Исполнительная схема
Расположения кабельных конструкций в электрофилт্রে блока №8

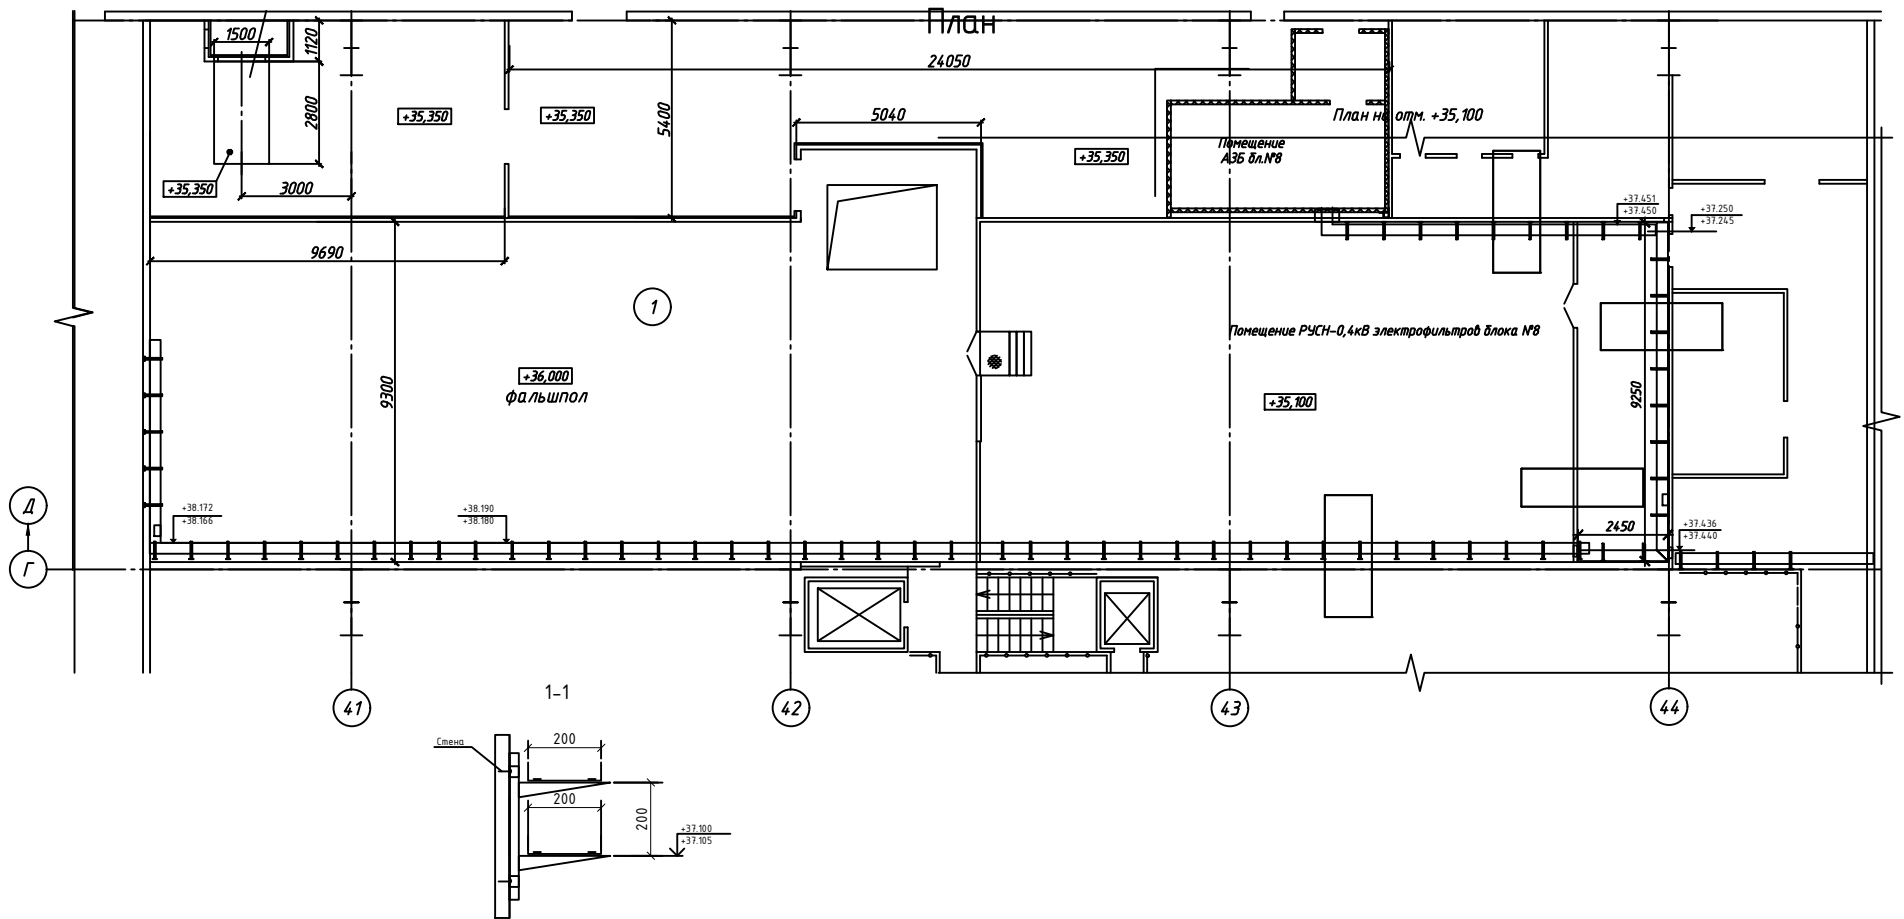

Общая протяженность лотков сост. 106м

Должность	Ф.И.О.	Подпись	Дата
Геодезист	Адилбаев ДМ.		
Вед. инж. по надзору	Тищенко СВ.		

СИ-36-2023-10-KX1.3

“Реконструкция и модернизация производственного комплекса топливоподдачи”
 “Строительство дополнительного ввода тракта топливоподдачи”
 ТОО Экибастузская ГРЭС-1 им. Б.Нуржанова

Главный корпус. Кабельное хозяйство
галереи ЛК 48А,Б

Лист	Листов
1	1

Исполнительная схема Расположения кабельных конструкций в электрофильтре блока №8

T00 "KBI Energy Group"