



Исполнительная схема по монтажу кабельных трасс:
Главный корпус. Кабельное хозяйство галерей ЛК 47 А, 47 Б, оси 35,40, ряд А-Д, отметка +35,100
Главный корпус. Кабельное хозяйство галерей ЛК 48 А ось 40, ряд Г-Д, отметка +35,100
Исполнитель: Мастер цеха ЭТО ТОО "KBI Energy Group" Джаныбеков Д.Ж. _____

План на отм. +35,100

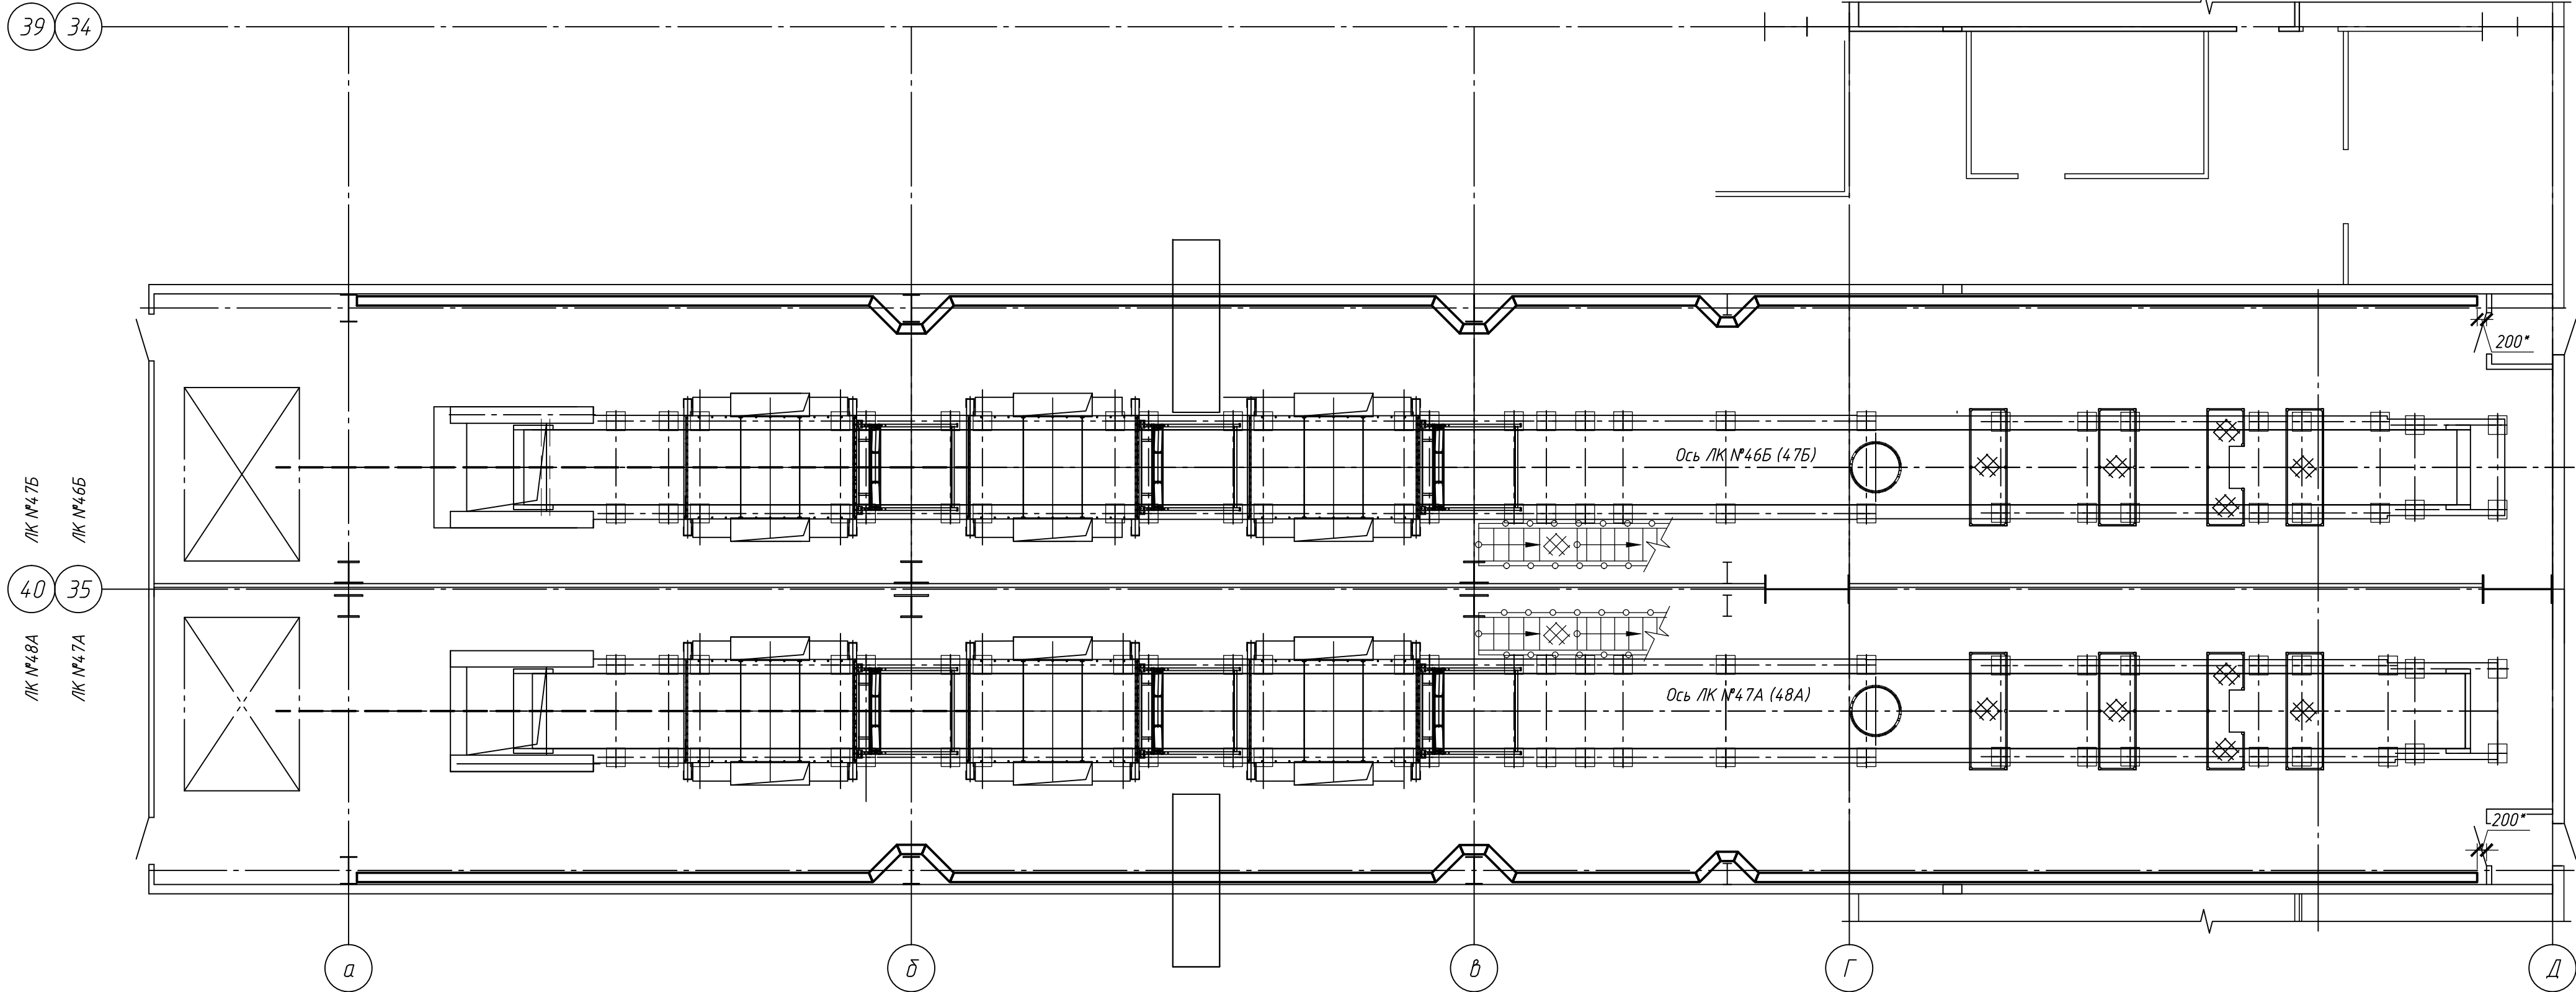

Спецификация

Поз.	Обозначение	Наименование	Кол.	Масса ед., кг	Приме- чание
1		Лоток кабельный НЛ-20П1.87 УЗ	208	4,5	
2		Полка кабельная К1161Ц УТ1,5	440	0,21	
3		Стойка кабельная К1150 Ц УТ1.5	220	0,69	
4		Скоба К1157 УЗ	440	0,14	
5		Прижим НЛ-ПР	880	0,03	
6		Анкерный болт с гайкой 8х120	880	0,007	

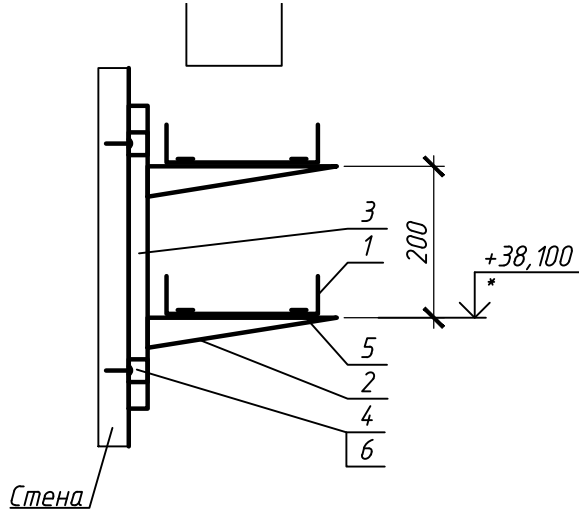

* Размеры, отметка даны для справок и уточняются при монтаже
Монтаж выполнить согласно ПУЭ РК

						СИ-36-2023-10-КХ1.3		
						"Реконструкция и модернизация производственного комплекса топливopодачи. Строительство дополнительного ввода тракта топливopодачи ТОО "Экибастузская ГРЭС-1 им. Б.Нуржанаова"		
Изм.	Колуч.	Лист	Ндок	Подп.	Дата	Главный корпус. Кабельное хозяйство галерей ЛК 46-48 А,Б	Стадия	Лист
							РД	3
Проверил	Мызовский				08.24	План расположения кабельных конструкций в галереях ЛК №46Б; №47А,Б и №48А	ТОО "Курылыс-жоба сервис"	
Разраб.	Амренова				08.24			
Н.контр	Мызовский				08.24			