



Исполнительная схема на монтажу кабельных трасс:
Главный корпус. Кабельное хозяйство в помещении электрофильтров блока № 7,
оси 36-39, ряд Г-Д, отметка +35,100
Исполнитель: Мастер цеха ЭТО ТОО "KBI Energy Group" Джаныбеков Д.Ж._____

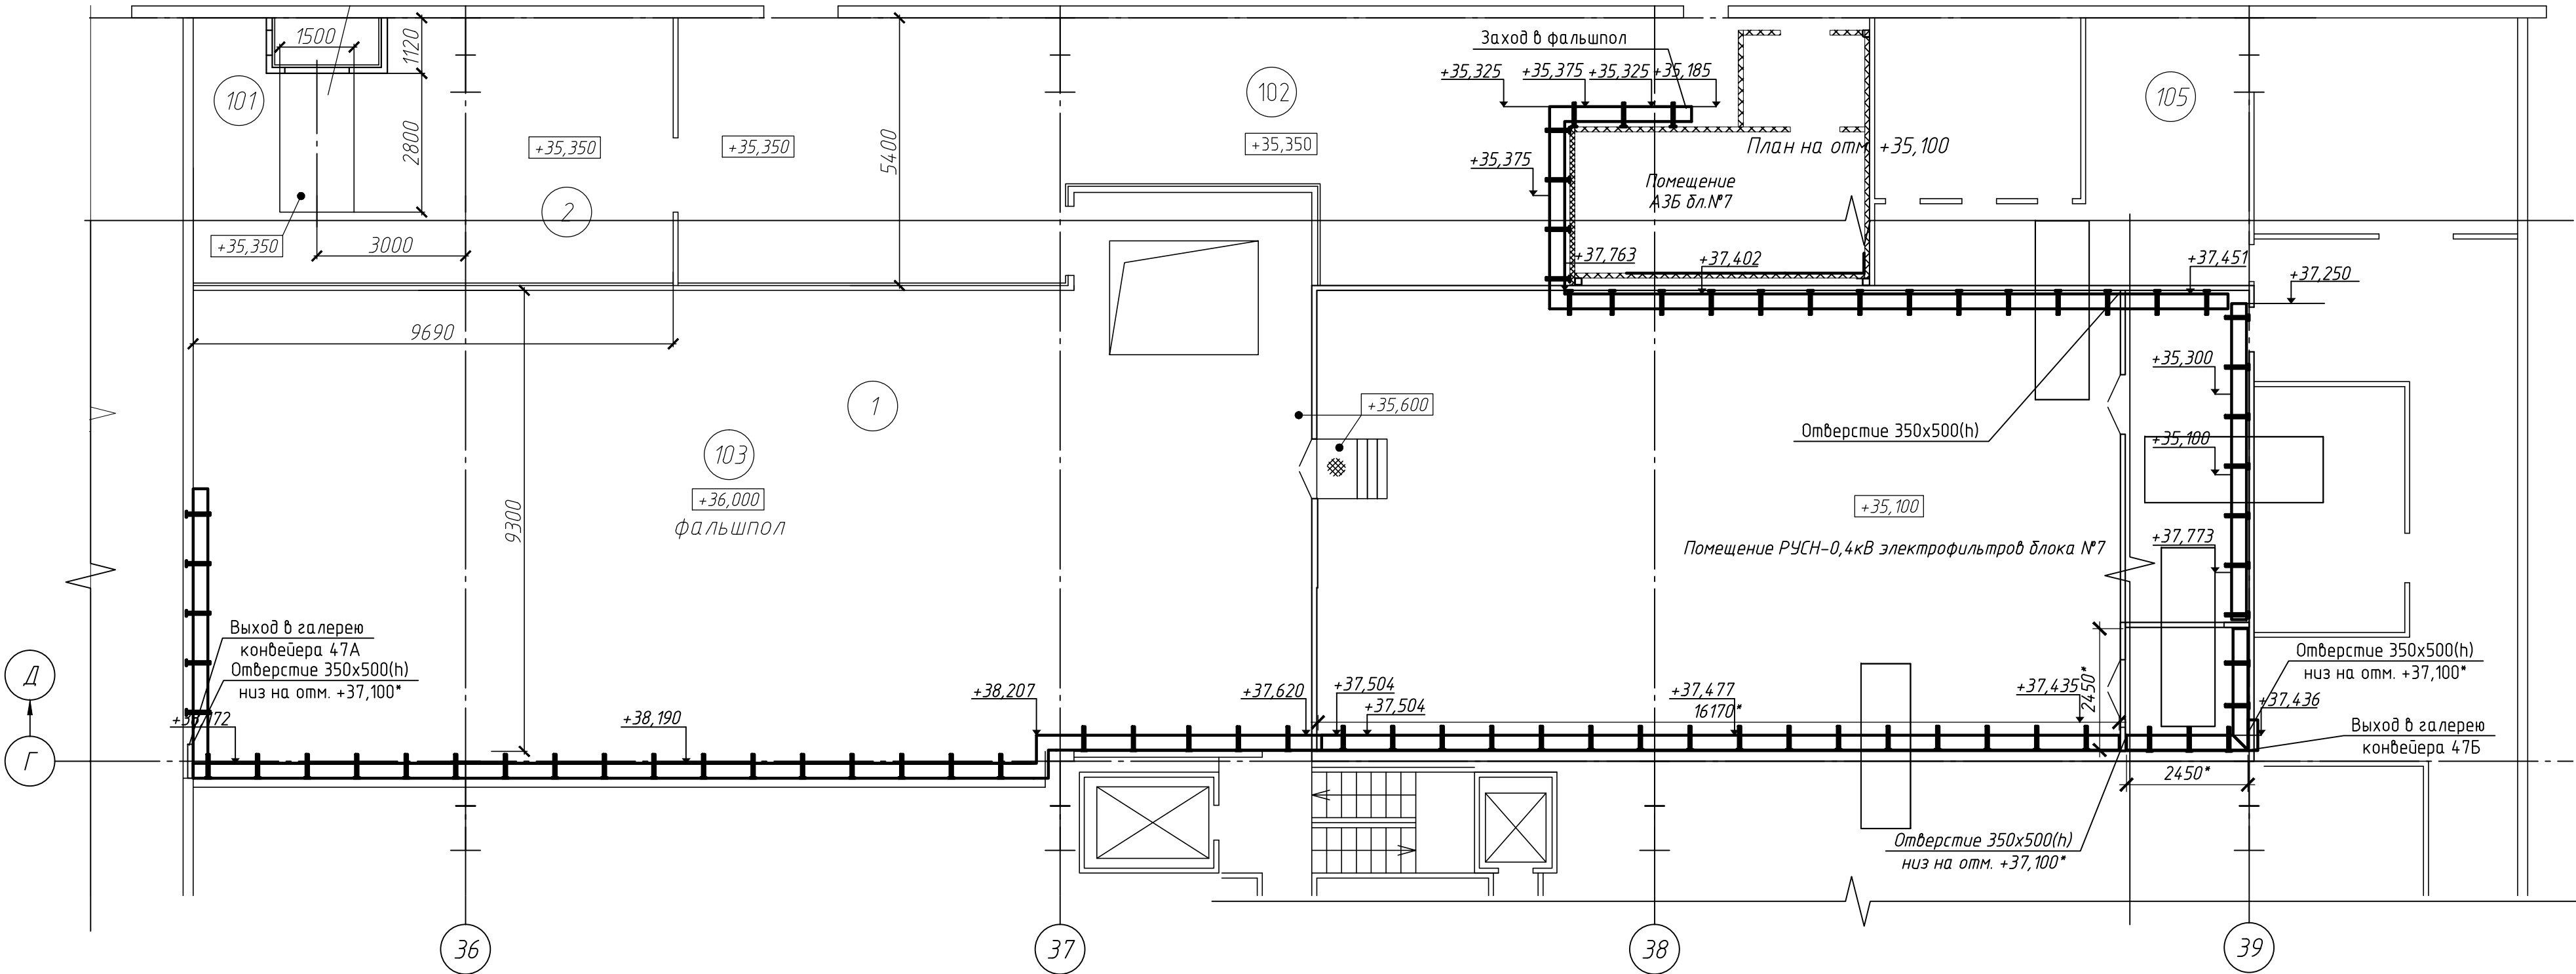

Спецификация

Поз.	Обозначение	Наименование	Кол.	Масса ед., кг	Приме- чание
1		Лоток кабельный НЛ-30П187 УТ2.5, шт.	46	5,8	
2		Полка кабельная К1162 Ц УТ1,5	90	0,47	
3		Стойка кабельная К1150 Ц УТ1.5	45	0,69	
4		Скоба К1157 УЗ	90	0,14	
5		Прижим НЛ-ПР	180	0,03	
6		Анкерный болт с гайкой 8х120	90	0,007	

- * Размеры, отметка даны для справок и уточняются при монтаже
1. Монтаж выполнить согласно ПУЭ РК.
2. Прокладка кабельных конструкций приведена в соответствии с документами, выданными заказчиком

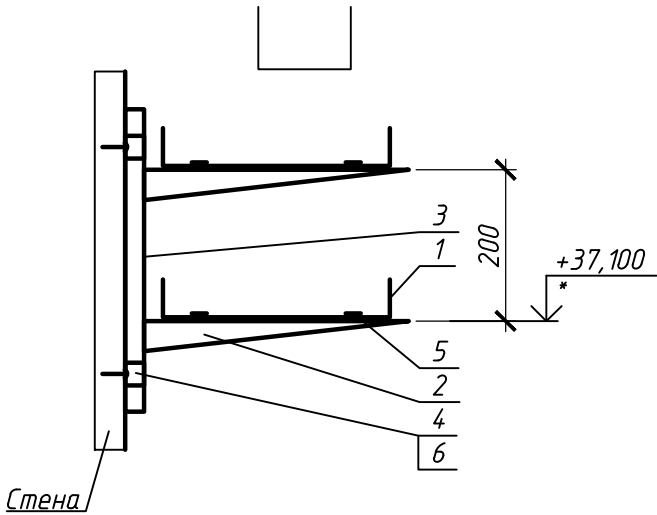

						СИ-36-2023-10-КХ1.3		
						"Реконструкция и модернизация производственного комплекса топливopодачи. Строительство дополнительного ввода тракта топливopодачи ТОО "Экибастузская ГРЭС-1 им. Б.Нуржанова"		
1	Изм.	05-26	К	0126		Главный корпус. Кабельное хозяйство галерей ЛК 46-48 А,Б		
Изм.	Колуч.	Лист	Идок	Подп.	Дата			
						РД	6	
Проверил	Мызовский	08.24				План расположения кабельных конструкций в электрофильтре блока №7		
Разраб.	Амренова	08.24						
Н.контр	Мызовский	08.24				ТОО "Курылыс-жаба сервис"		

Инф. N подл.	Подпись и дата	Взам. инв. N