



Исполнительная схема по монтажу кабельных трасс:
Главный корпус. Кабельное хозяйство галерей ЛК 48 Б ось 45, ряд Г-Д, отметка +35,100
Исполнитель: Мастер цеха ЭТО ТОО "KBI Energy Group" Джаныбеков Д.Ж._____

План на отм. +35,100

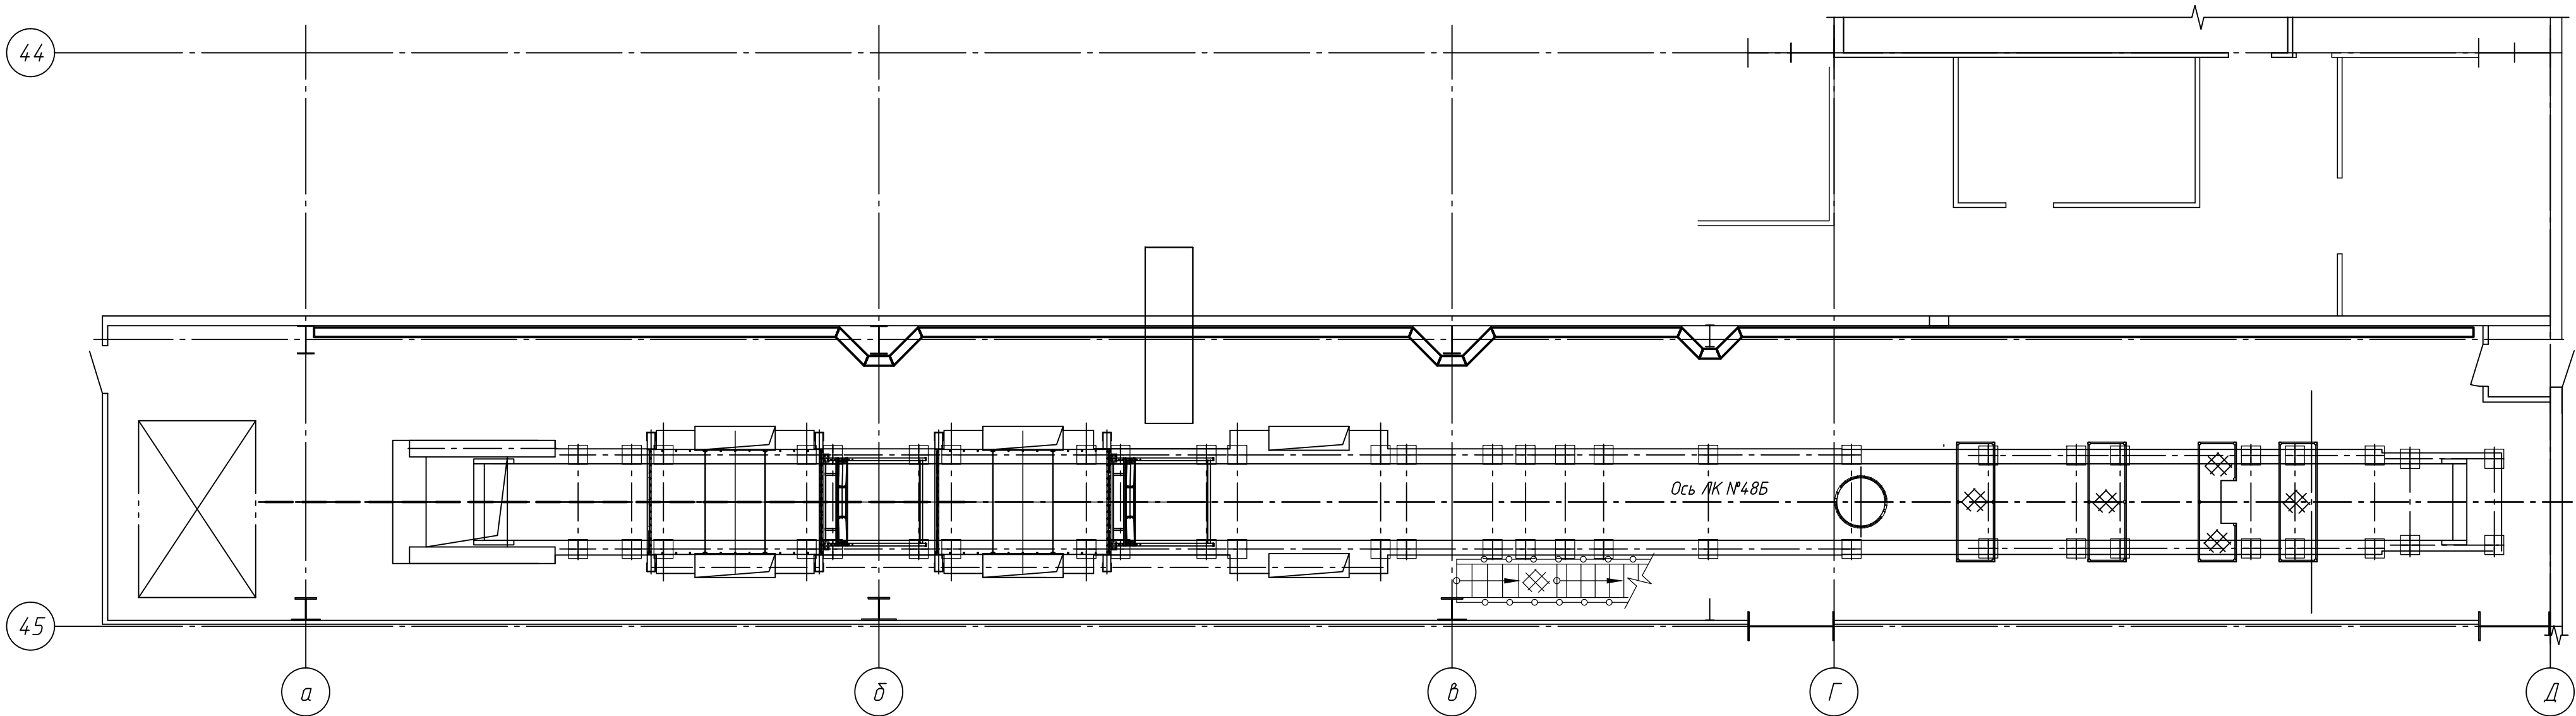

Спецификация

Инф. N подл.	Подпись и дата	Взам. инф. N	Спецификация					
			Поз.	Обозначение	Наименование	Кол.	Масса ед., кг	Примечание
			1		Лоток кабельный НЛ-20П1.87 УЗ	52	4,5	
			2		Полка кабельная К1161Ц УТ1,5	110	0,21	
			3		Стойка кабельная К1150 Ц УТ1,5	55	0,69	
			4		Скоба К1157 УЗ	110	0,14	
			5		Прижим НЛ-ПР	220	0,03	
			6		Анкерный болт с гайкой 8х120	220	0,007	

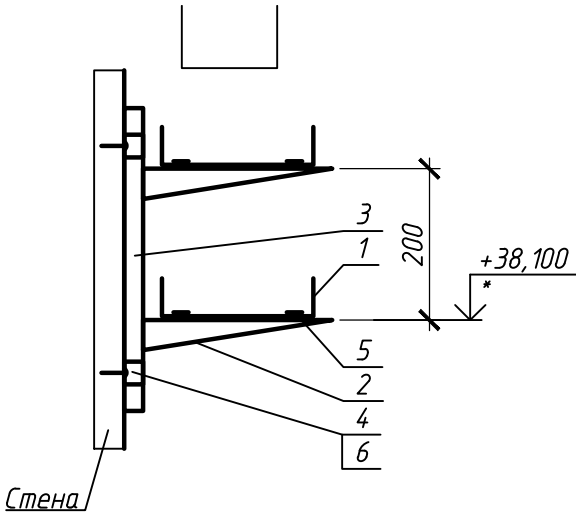

* Размеры, отметка даны для справок и уточняются при монтаже
Монтаж выполнить согласно ПУЭ РК

						СИ-36-2023-10-КХ1.3		
						"Реконструкция и модернизация производственного комплекса топливopодачи. Строительство дополнительного ввода тракта топливopодачи ТОО "Экибастузская ГРЭС-1 им. Б.Нуржанова"		
Изм.	Колуч.	Лист.	Ндок	Подп.	Дата	Главный корпус. Кабельное хозяйство галерей ЛК 46-48 А,Б	Стадия	Лист
							РД	4
Проверил	Мызовский				08.24	План расположения кабельных конструкций в галерее ЛК №48Б	ТОО "Курылыс-жоба сервис"	
Разраб.	Амренова				08.24			
Н.контр	Мызовский				08.24			