
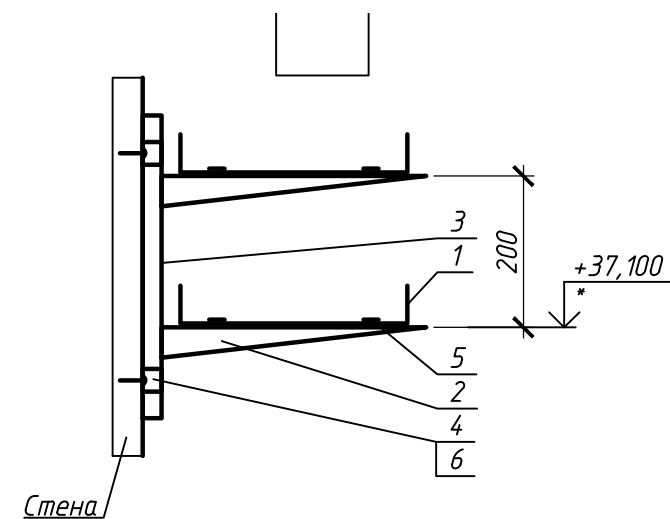


Исполнительная схема по монтажу кабельных трасс:
 Главный корпус. Кабельное хозяйство в помещении электрофильтров блока № 8,
 оси 41-44, ряд Г-Д, отметка +35,100
 Исполнитель: Мастер цеха ЭТО ТОО "KBI Energy Group" Джаныбеков Д.Ж. _____

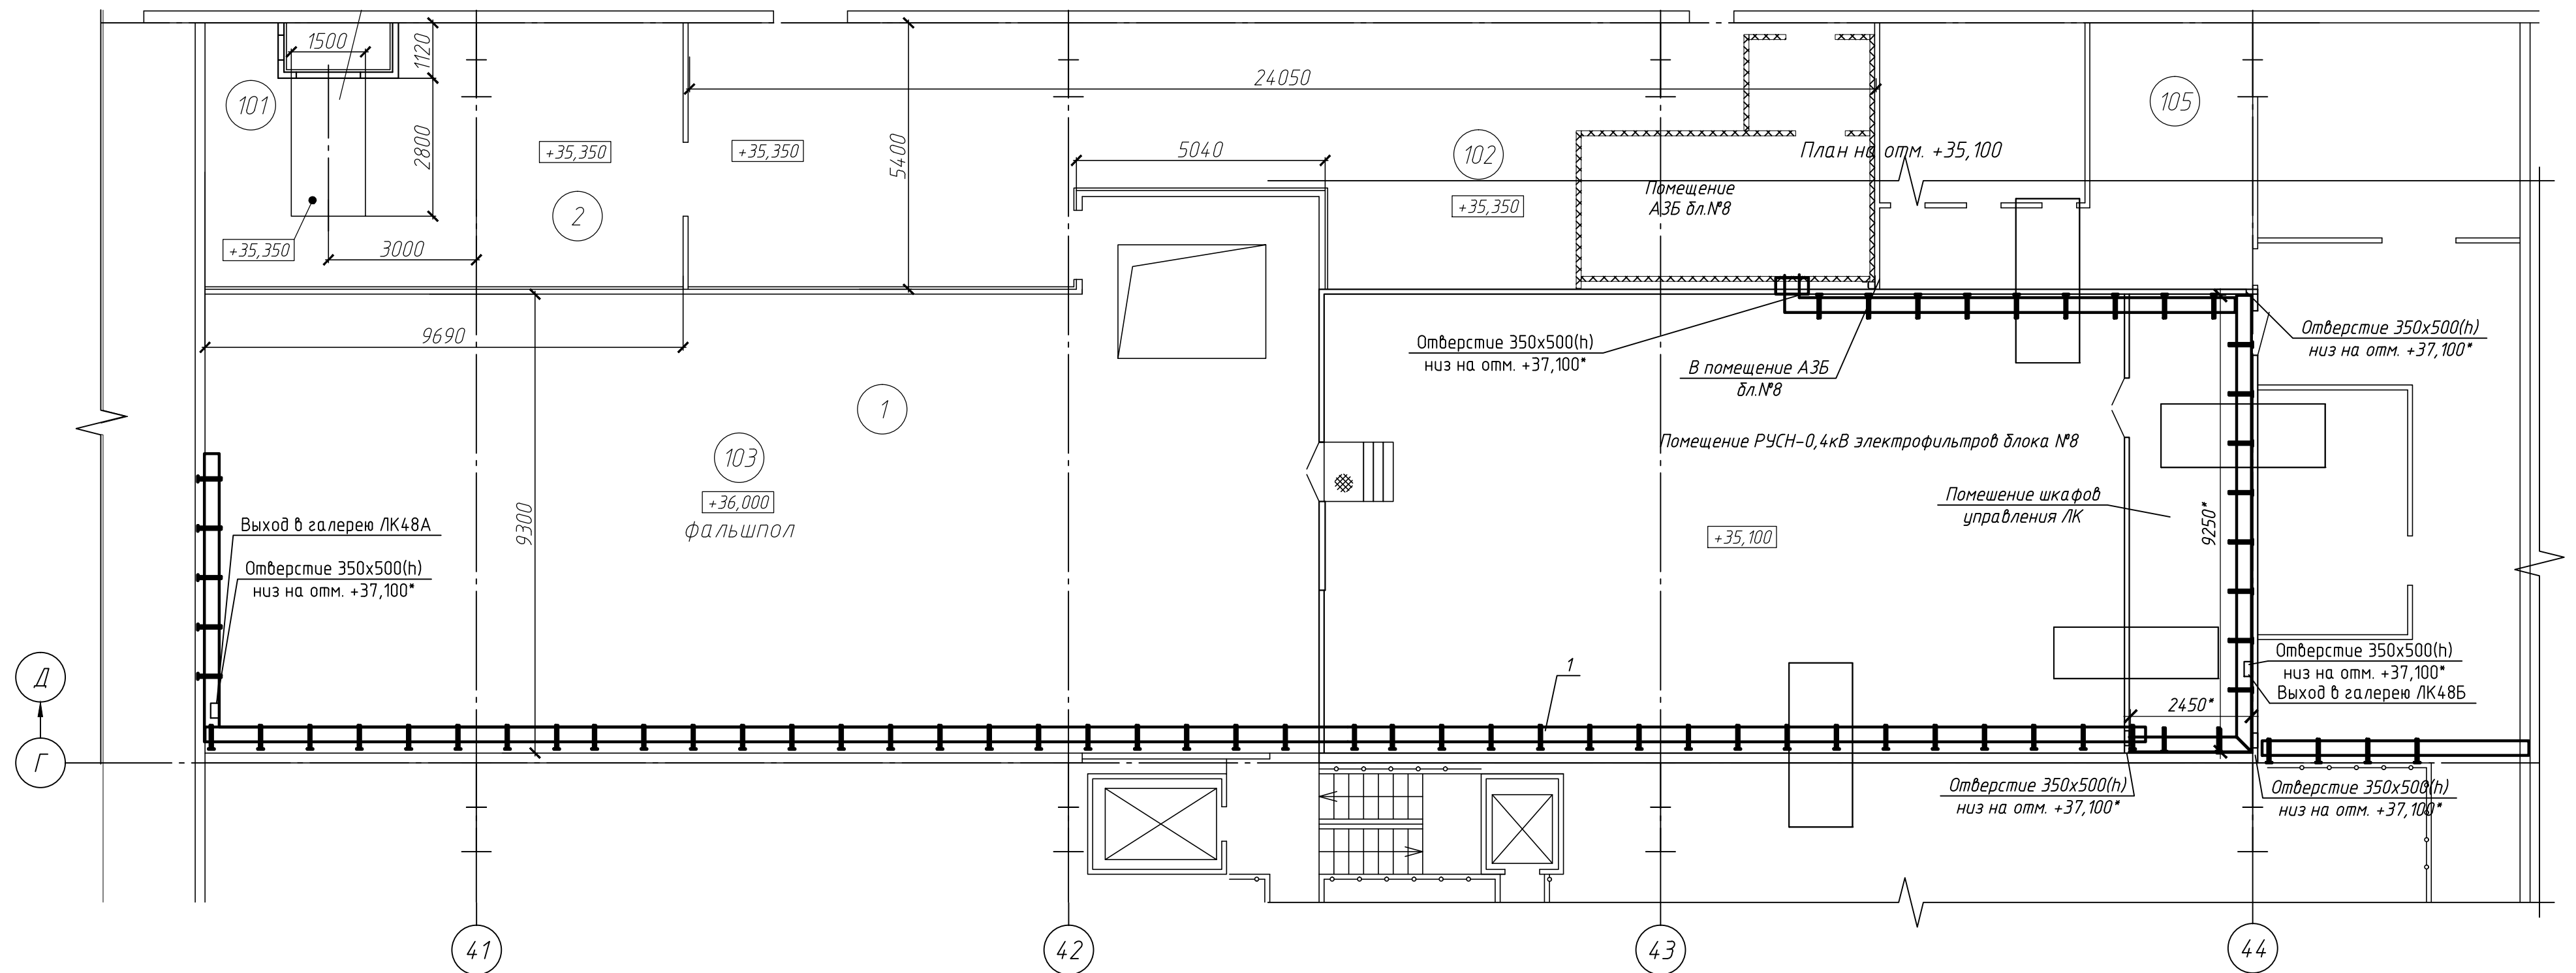

Спецификация

Поз.	Обозначение	Наименование	Кол.	Масса ед., кг	Приме- чание
1		Лоток кабельный НЛ-30П187 УТ2,5, шт.	53	5,8	
2		Полка кабельная К1162 Ц УТ1,5	88	0,47	
3		Стойка кабельная К1150 Ц УТ1,5	44	0,69	
4		Скоба К1157 УЗ	88	0,14	
5		Прижим НЛ-ПР	176	0,03	
6		Анкерный болт с гайкой 8х120	88	0,007	

* Размеры, отметка даны для справок и уточняются при монтаже

						СИ-36-2023-10-КХ1.3			
						"Реконструкция и модернизация производственного комплекса топливopодачи. Строительство дополнительного ввода тракта топливopодачи ТОО "Экидастуская ГРЭС-1 им. Б.Нуржанова"			
Изм.	Колуч.	Лист	Идок	Подп.	Дата	Главный корпус. Кабельное хозяйство галерей ЛК 46-48 А,Б	Стадия	Лист	Листов
							РД	7	
Проверил	Мызовский				08.24	План расположения кабельных конструкций в электрофильтре блока №8	ТОО "Курылыс-жоба сервис"		
Разраб.	Амренова				08.24				
Н.контр	Мызовский				08.24				